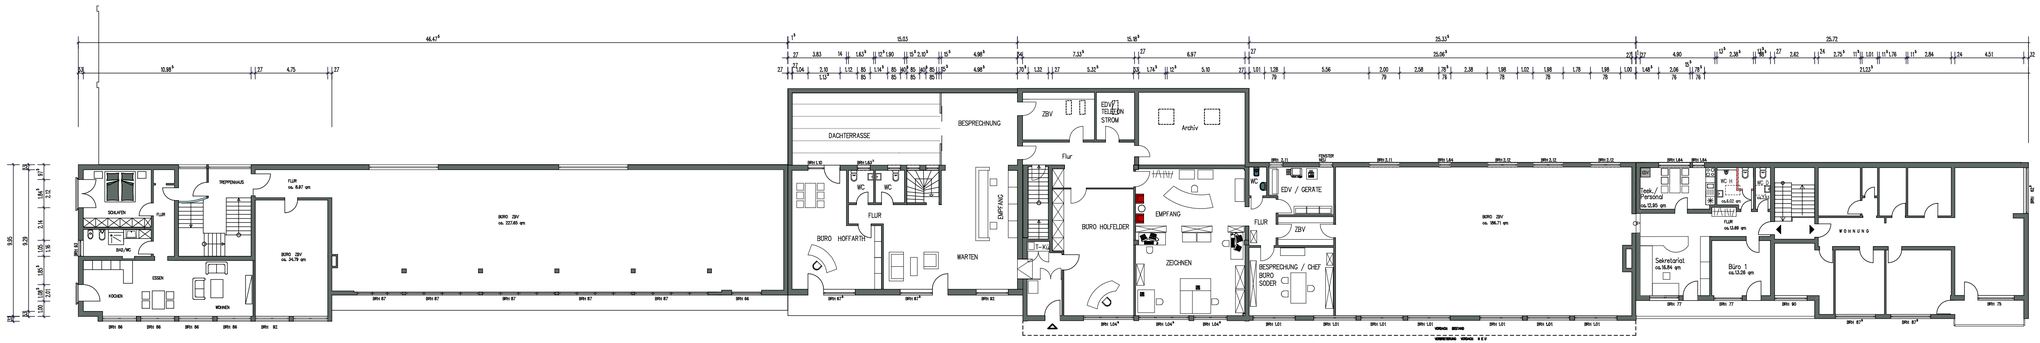

GESAMTFLÄCHE: ca. 271.41 qm

BÜRO NORD M. 1:100

GESAMTFLÄCHE: ca. 252,00 qm

BÜRO SÜD M. 1:100

ALLE MASZE SIND VOR ORT ZU PRÜFEN !

BAUHERR:	HOLFELDER GmbH und Co. Immobilien KG Hauptstr. 23 69190 Walldorf		PROJEKT NR: 08-09
PROJEKT:	BÜROBEREICH in 69168 Wiesloch in den Breitwiesen 17-21		LGB-NR: 4020
PLANART	BESTANDSPLAN		BLATT-NR:
BEZEICHNUNG	OBERGESCHOSS		
MASZSTAB	1 : 100	DATUM: DEZEMBER 2010	GEÄNDERT: 11.01.2011
GEZEICHNET:	BRAUN	AUFMASS ZIELKE	INDEX: A
ANERKANNT:		BAUHERR:	

ARCHITEKT / PLANVERFASSER:

Dipl.–Ing.freie Architekten Gerd–Uwe Soder

G.U.Soder in den Breitwiesen 17 69168 Wiesloch

Tel: 06222/9286–0
Fax: 06222/9286–50